





本工事場所
静岡県浜松市東区半田山1丁目20番1号
(浜松医科大学構内)

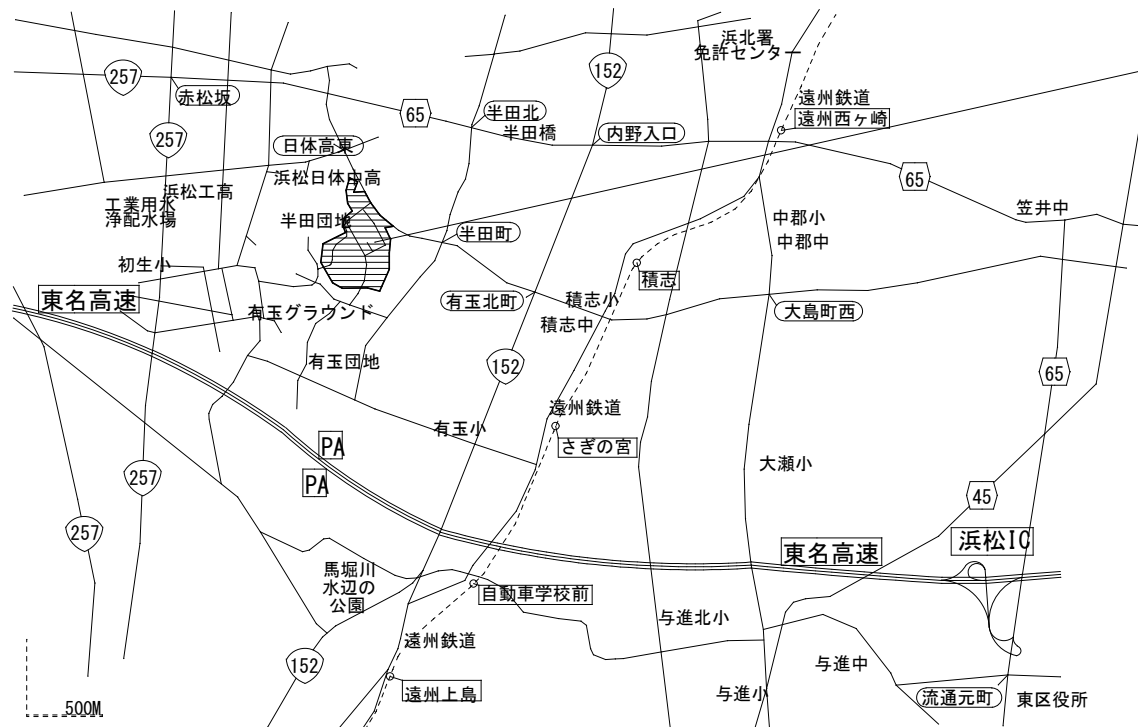


案内図

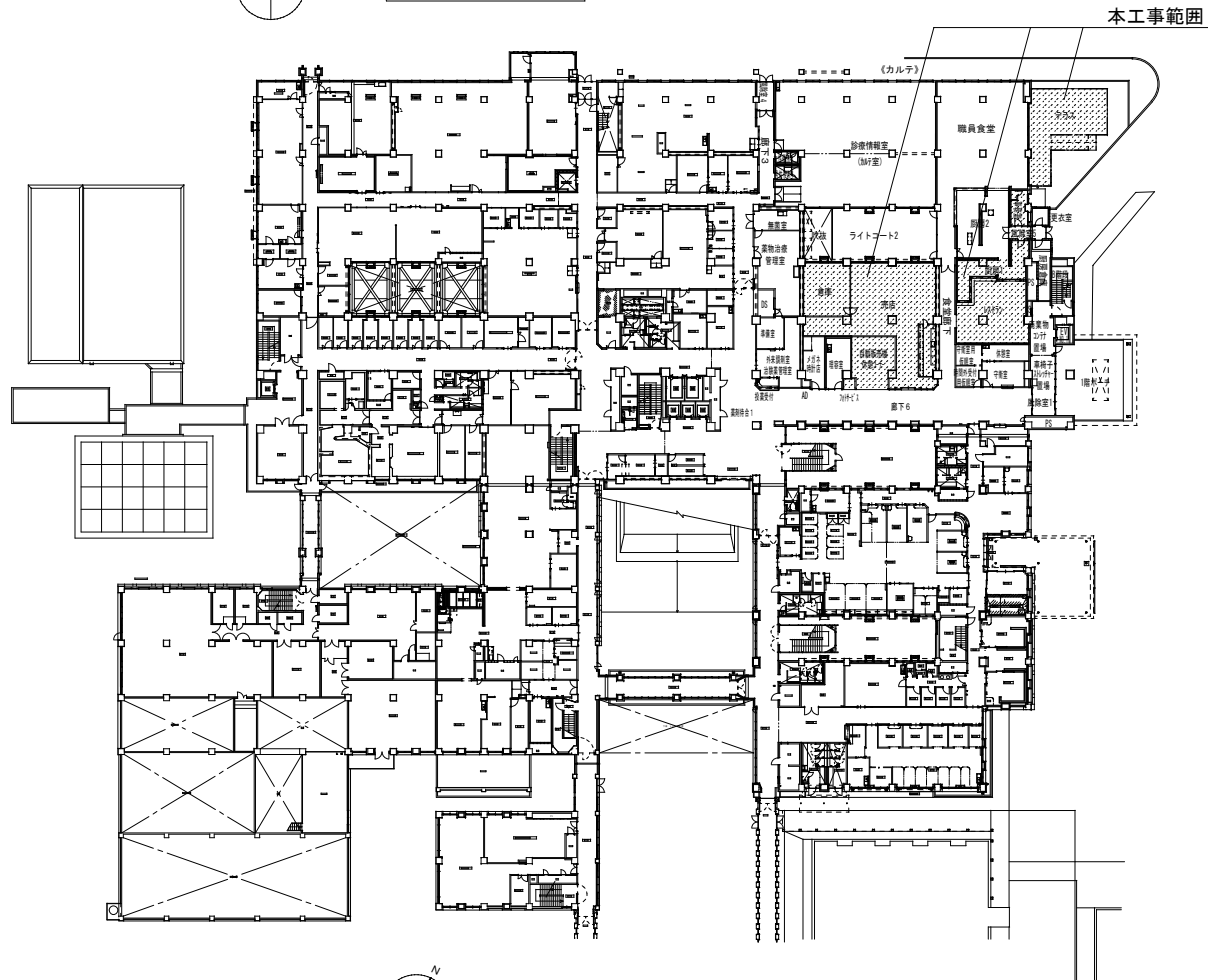

外来棟1階 キープラン

A1:1/500

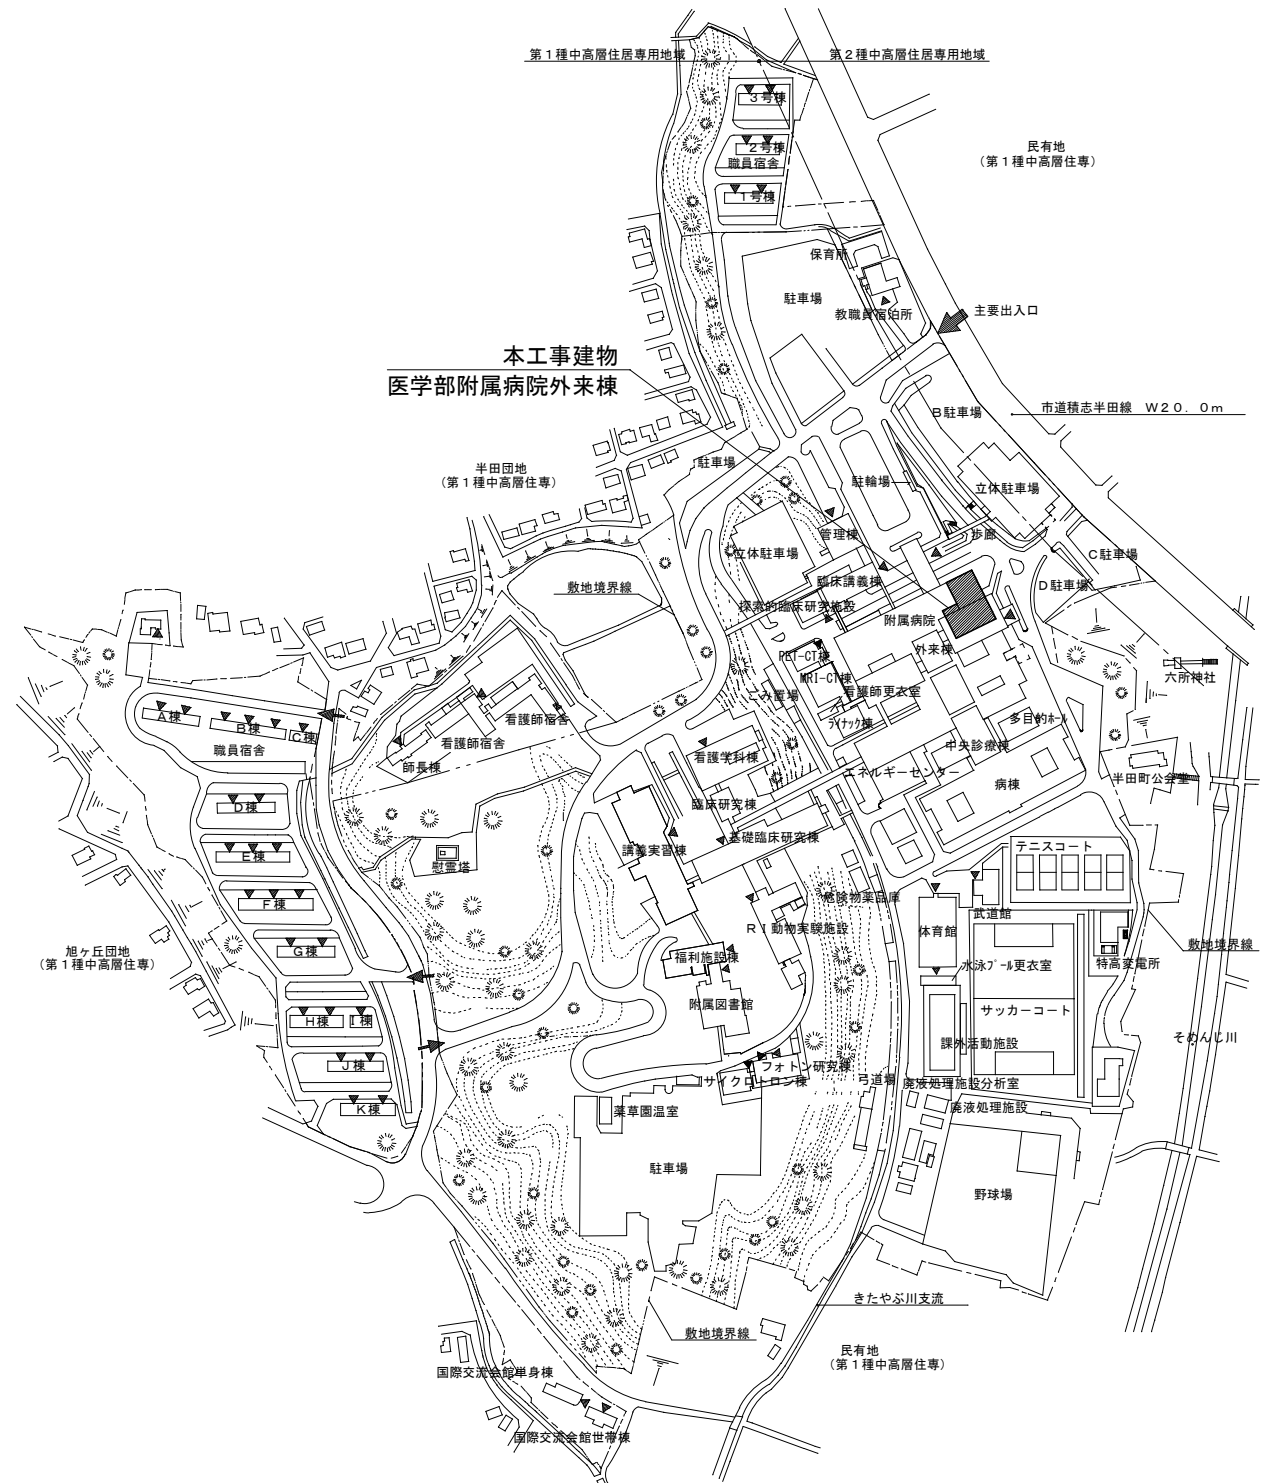

配置図

A1:1/2500



完成図

工事名	浜松医科大学医学部附属病院外来棟1階売店等改修電気設備工事	図面名称	案内図・配置図・キープラン	縮尺	製図年月日	検図	主任技術者現場代理人	図面番号	アール電装中部株式会社
				A1:1/2500, 1/500 A3:1/5000, 1/1000	H28. 10. 31			E-02	