


凡例	記号	名称	備考
	RS	自火報中継器壁	
	□	端子盤	
	⊙	埋込スピーカ	
	⊙	埋込スピーカ	アッテネータ付
	⌘	アッテネータ	
	⊞	電源カッタリレー	
	⊙	直列ユニット	壁付 中間
	⊙R	直列ユニット	天井付 端末
	※	一時取外し再取付を示す	
	再	一時取外し再利用を示す	
	□	ジャンクションボックス	
	★	はつり補修箇所	
	◆	防火区画貫通処理箇所	
	—	天井いんべい配管配線	
	---	天井ころがし配線	
	- - -	露出配管配線	

注記1) 特記なき配管配線は下記による。
なお、二重天井内はころがし配線とし、立上り、引下げ部は配管にて保護。
拡声設備
— 〃 — EM-HP1. 2-2C (PF16) (MMA)
— 〃 — EM-HP1. 2-3C (PF16) (MMA)

テレビ共同受信設備
— 〃 — EM-EM-S-5C-FB (PF16) (MMA)

注記2) 点線及び細線は既設を示す。

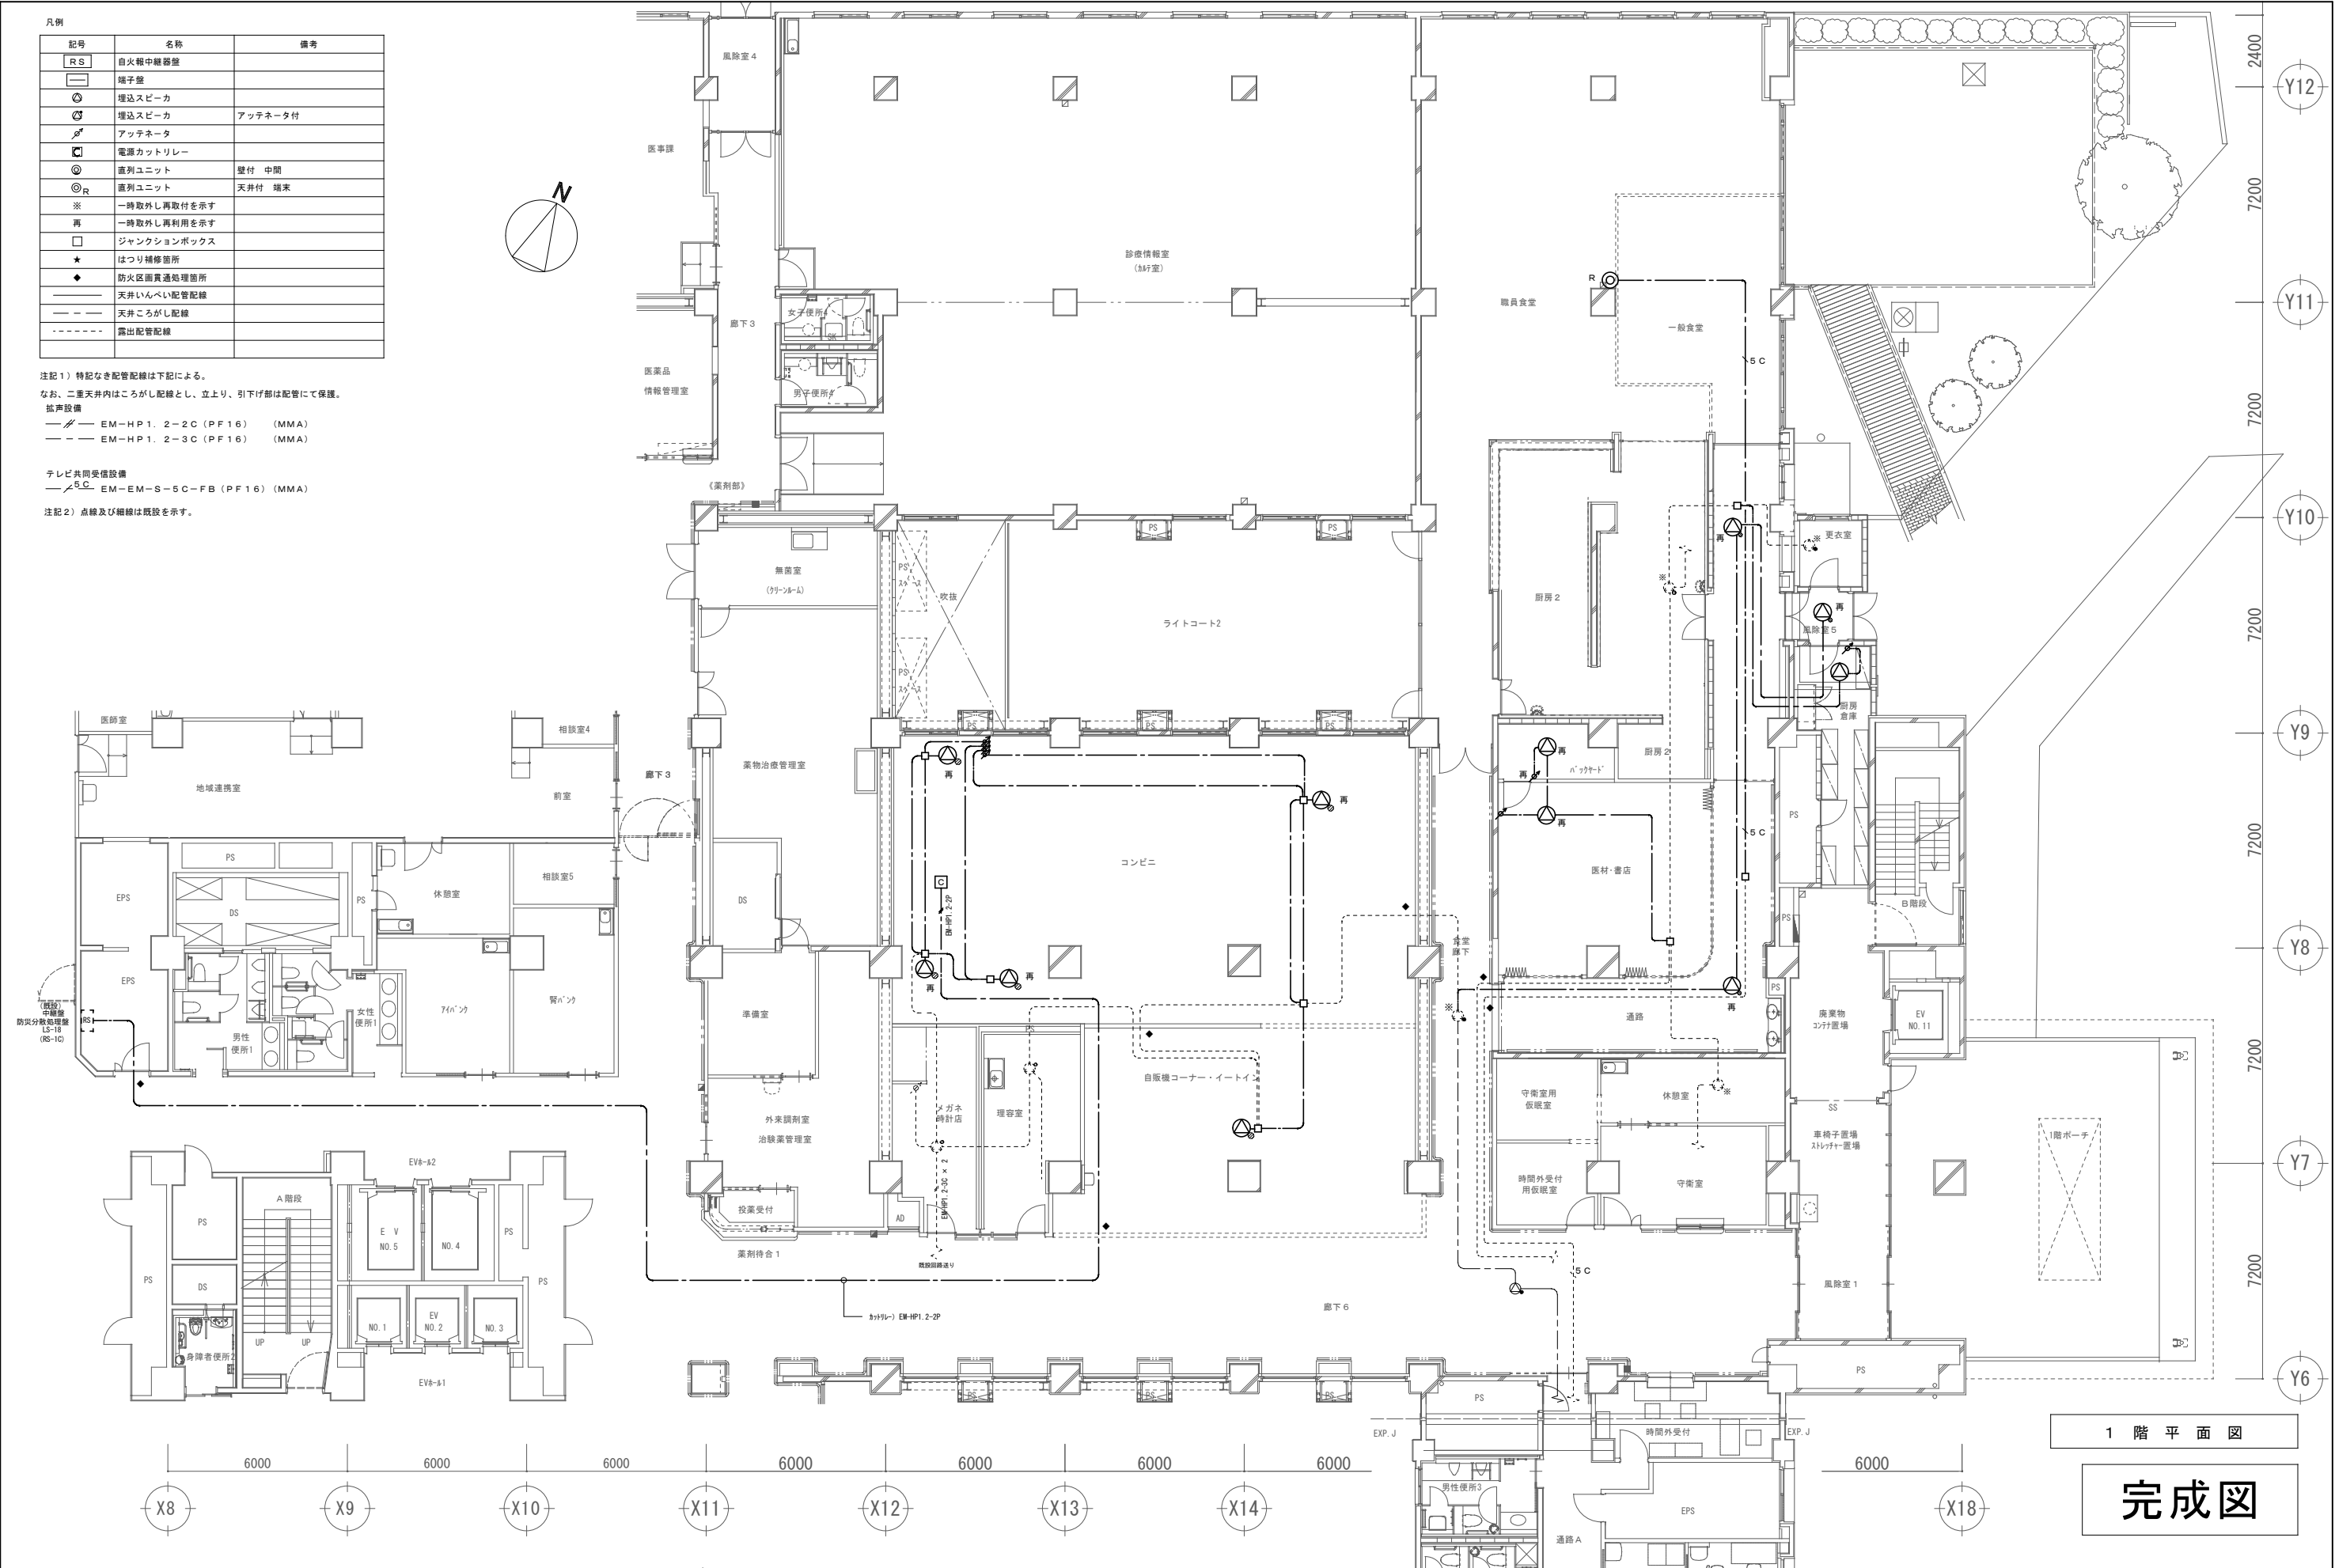

1 階 平 面 図

完成図

工 事 名	浜松医科大学医学部附属病院外来棟 1 階売店等改修電気設備工事	図 面 名 称	拡 声 ・ テ レ ビ 共 同 受 信 設 備 1 階 平 面 図	縮 尺	A1:1/100 A3:1/200	製 図 年 月 日	H28. 10. 31	検 図	主任技術者現場代理人	図面番号	E-14	アール電装中部株式会社
-------	---------------------------------	---------	-------------------------------------	-----	----------------------	-----------	-------------	-----	------------	------	------	-------------